



設計図及び完成図の標準図（小口径、平面図）

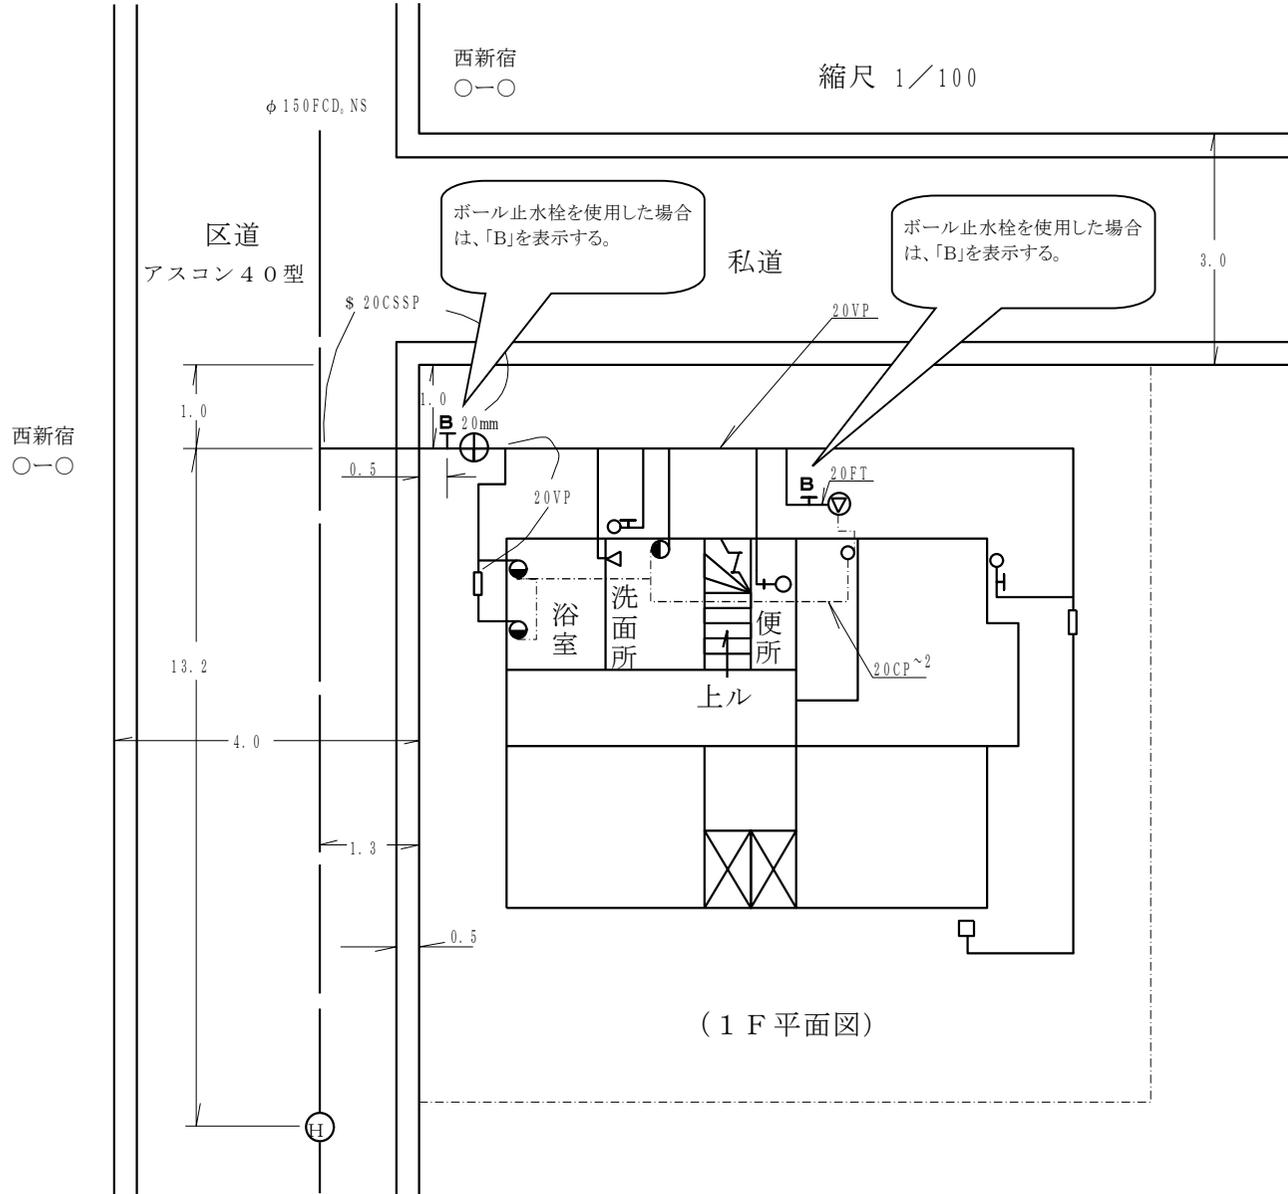


凡 例			
表示省略	給水管	13	管 種 VP
管 種	給湯管	13	管 種 CP~2

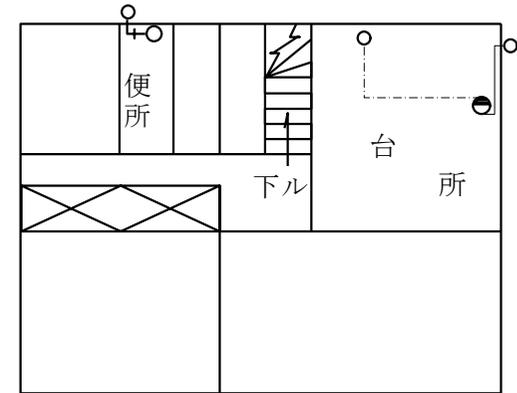

給水装置新設完成図	
水道所在地	新宿区西新宿○—○—○
お客さま番号	○○—○○○○○○—○○
指定給水装置 工事事業者	新宿区西新宿○—○—○ ○○水道（株）
完成年月日	令和○○年○月○日

凡		例			
表示省略	給水管	口 径	13	管 種	VP
管 種	給湯管	口 径	13	管 種	CP~2

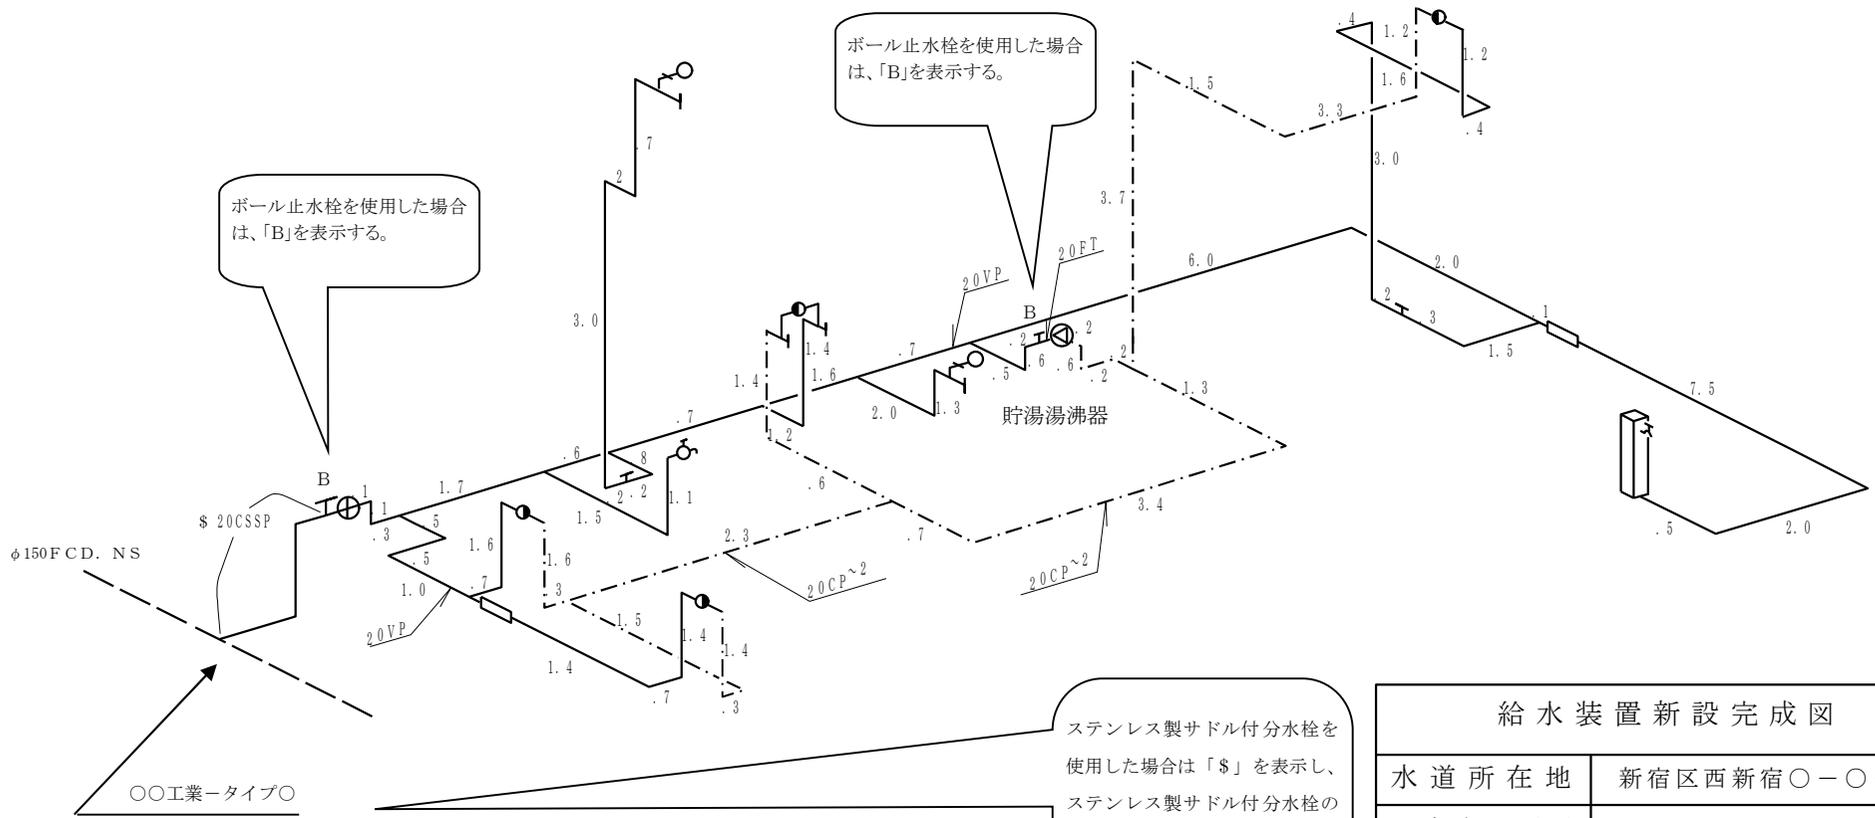

設計図及び完成図の標準図（小口径、立面図）

給水装置新設完成図	
水道所在地	新宿区西新宿〇-〇-〇
お客さま番号	〇〇-〇〇〇〇〇〇-〇〇
指定給水装置	新宿区西新宿〇-〇-〇
工事事業者	〇〇水道（株）
完成年月日	令和〇〇年〇月〇日