
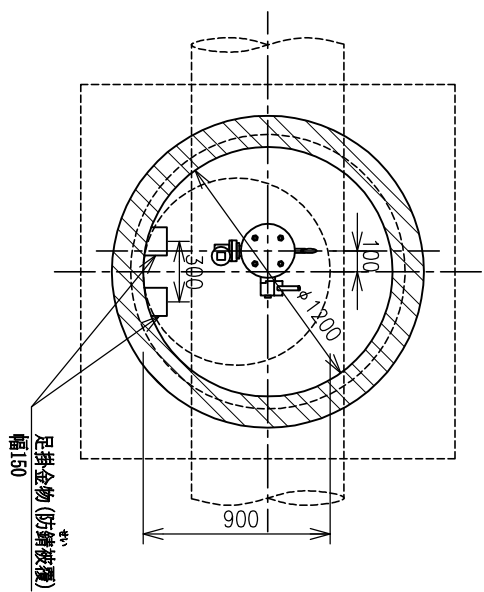
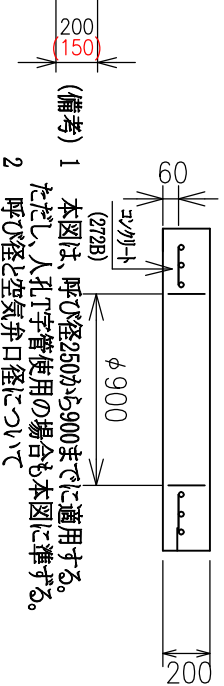
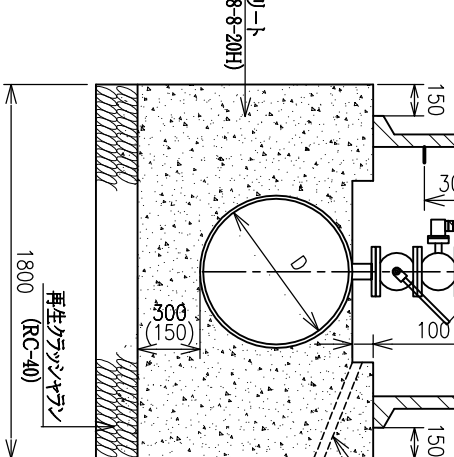
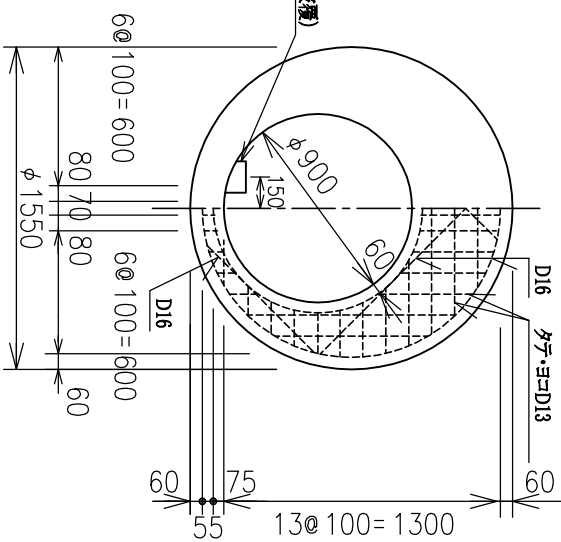


配水管工事標準図 改定の要旨

ページ	改 定 項 目	主 な 改 定 内 容
No.22	玉押器対応型急速空気弁室 築造工 (口径75～200mm)	○ 空気弁室底盤コンクリート及び基礎碎石の厚さについて追記した。
No.38	管明示工	○ 給水管用の管明示テープを追加した。

※次頁以降の改定原稿の赤書きが、今回の改定箇所となります。

## 单位(mm)

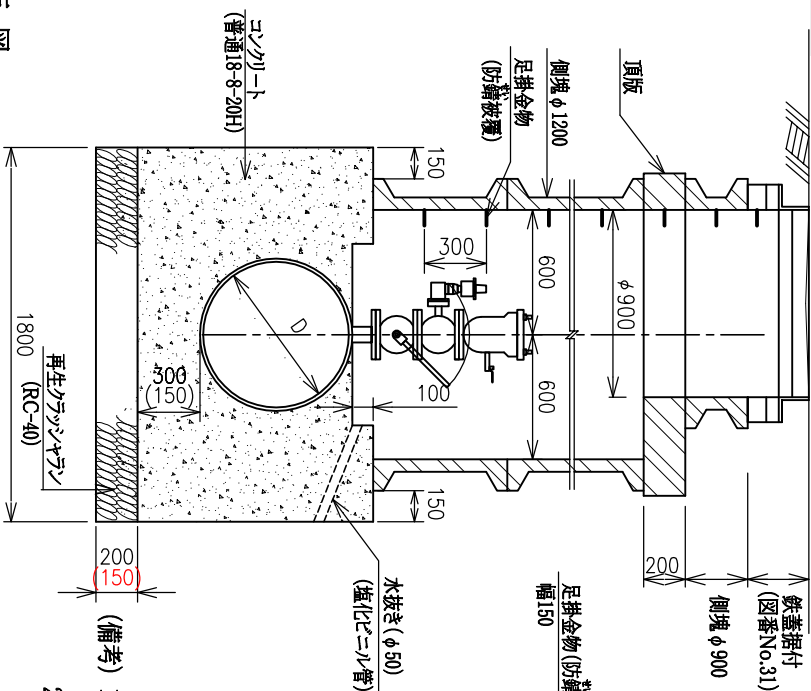

- 1 本図は、呼び径250から900までに適用する。  
ただし、人孔T字管使用の場合も本図に準ずる。
  - 2 呼び径と空気弁口径について
- | 呼び径     | 急速空気弁口径 |
|---------|---------|
| 250～600 | 75      |
| 700～900 | 100     |
- 3 側塊は、プラスチックノット製品（JIS A 5372）の600Hと300Hとを組み合わせて使用する。ただし、側塊（φ1200）の300Hを使用する場合は、最下段に設置する。
  - 4 調整フロッグの高さが300mmを超える場合は、頂版の上部に側塊（φ900）の設置を検討する。その際、最下段には300Hを使用し、足掛金物の配置に注意する。
  - 5 最上段の足掛金物は、地表から30cm以内の位置に設置する。
  - 6 空気弁と頂版との離隔は、300mm以上を確保する。
  - 7 水抜きパイプは、地下水位の高い場所には設置してはならない。
  - 8 ( )は、呼び径250から350までに適用する。

呼び径	急速空気弁口径
250~600	75

標準図番号	No.22
標準図名称	玉押器対応型急速空気弁室築造工 (口径75mm・100mm)

東京




都

水

道

局

管 明 示 テ ー ー

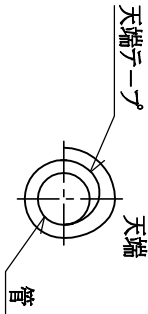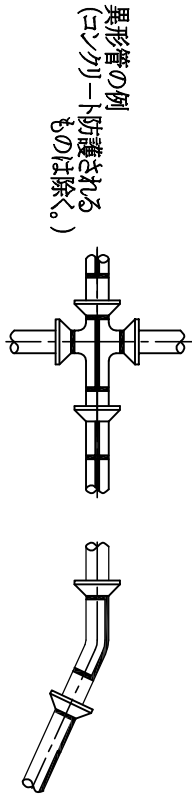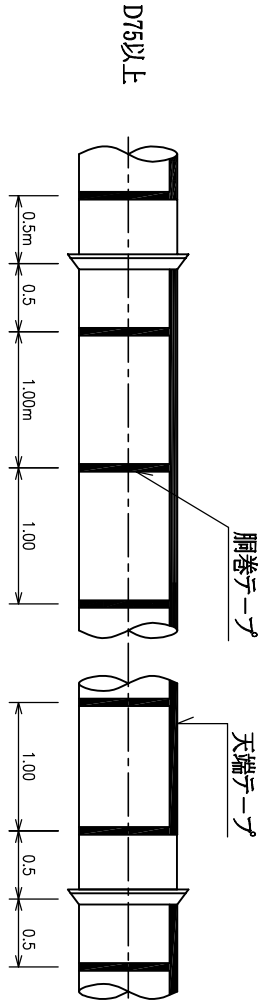


天端テープを貼ってから胴巻きテープを貼る。  
胴巻きテープは管周を1回半巻くこと。その重なりは  
管上半円で行うこと。

管明示テープ




(新設管用)

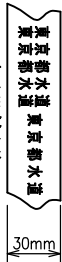


(既設管用)



断面図

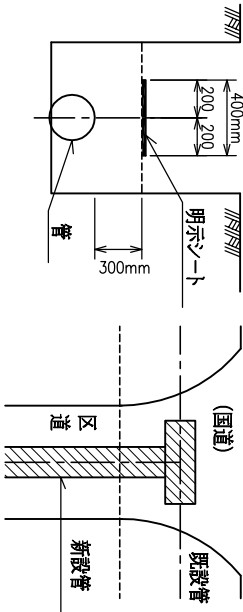

平面図

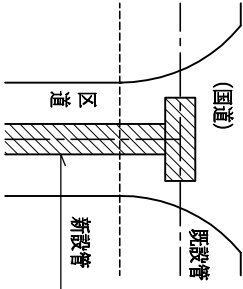

管明示シート (原則として全線に設置)

呼び径(D)	管1本 延長 m	外周 m	1.5周 巻長 m	管1本 使用延長 m	管100m 使用延長
75	4.0	0.29	0.44	5.26	131.50
100	4.0	0.37	0.56	5.74	143.50
150	5.0	0.53	0.80	8.50	170.00
200	5.0	0.69	1.04	9.70	194.00
250	5.0	0.85	1.28	10.90	218.00
300	6.0	1.01	1.52	14.62	243.67
350	6.0	1.17	1.76	16.06	267.67
400	6.0	1.34	2.01	17.56	292.67
450	6.0	1.50	2.25	19.00	316.67
500	6.0	1.66	2.49	20.44	340.67
600	6.0	1.98	2.97	23.32	388.67
700	6.0	2.30	3.45	26.20	436.67
800	6.0	2.63	3.95	29.20	486.67
900	6.0	2.95	4.43	32.08	534.67
1,000	4.0	3.27	4.91	23.14	578.50
	6.0			34.96	582.67
1,100	4.0	3.60	5.40	25.10	627.50
	6.0			37.90	631.67
1,200	4.0	3.91	5.87	26.98	674.50
	6.0			40.72	678.67
1,350	4.0	4.40	6.60	29.90	747.50
	6.0			45.10	751.67
1,500	4.0	4.88	7.32	32.78	819.50
	6.0			49.42	823.67
1,600	4.0	5.18	7.77	34.58	864.50
1,800	4.0	5.81	8.72	38.38	959.50
2,000	4.0	6.47	9.71	42.34	1,058.50
2,200	4.0	7.16	10.74	46.46	1,161.50
2,400	4.0	7.72	11.58	49.82	1,245.50
2,600	4.0	8.43	12.65	54.10	1,352.50

明示テープ1巻:20m  
明示シート1巻:20m

(備考) 1 テープ及びビートの仕様は、標準仕様書による。  
2 管明示テープは、管に直接貼り付ける。  
また、○○○○には、布設年度ではなく、布設年  
(西暦)を表示したものを使用する。

標準図番号	No.38
標準図名称	管明示工
東京都市水道局	